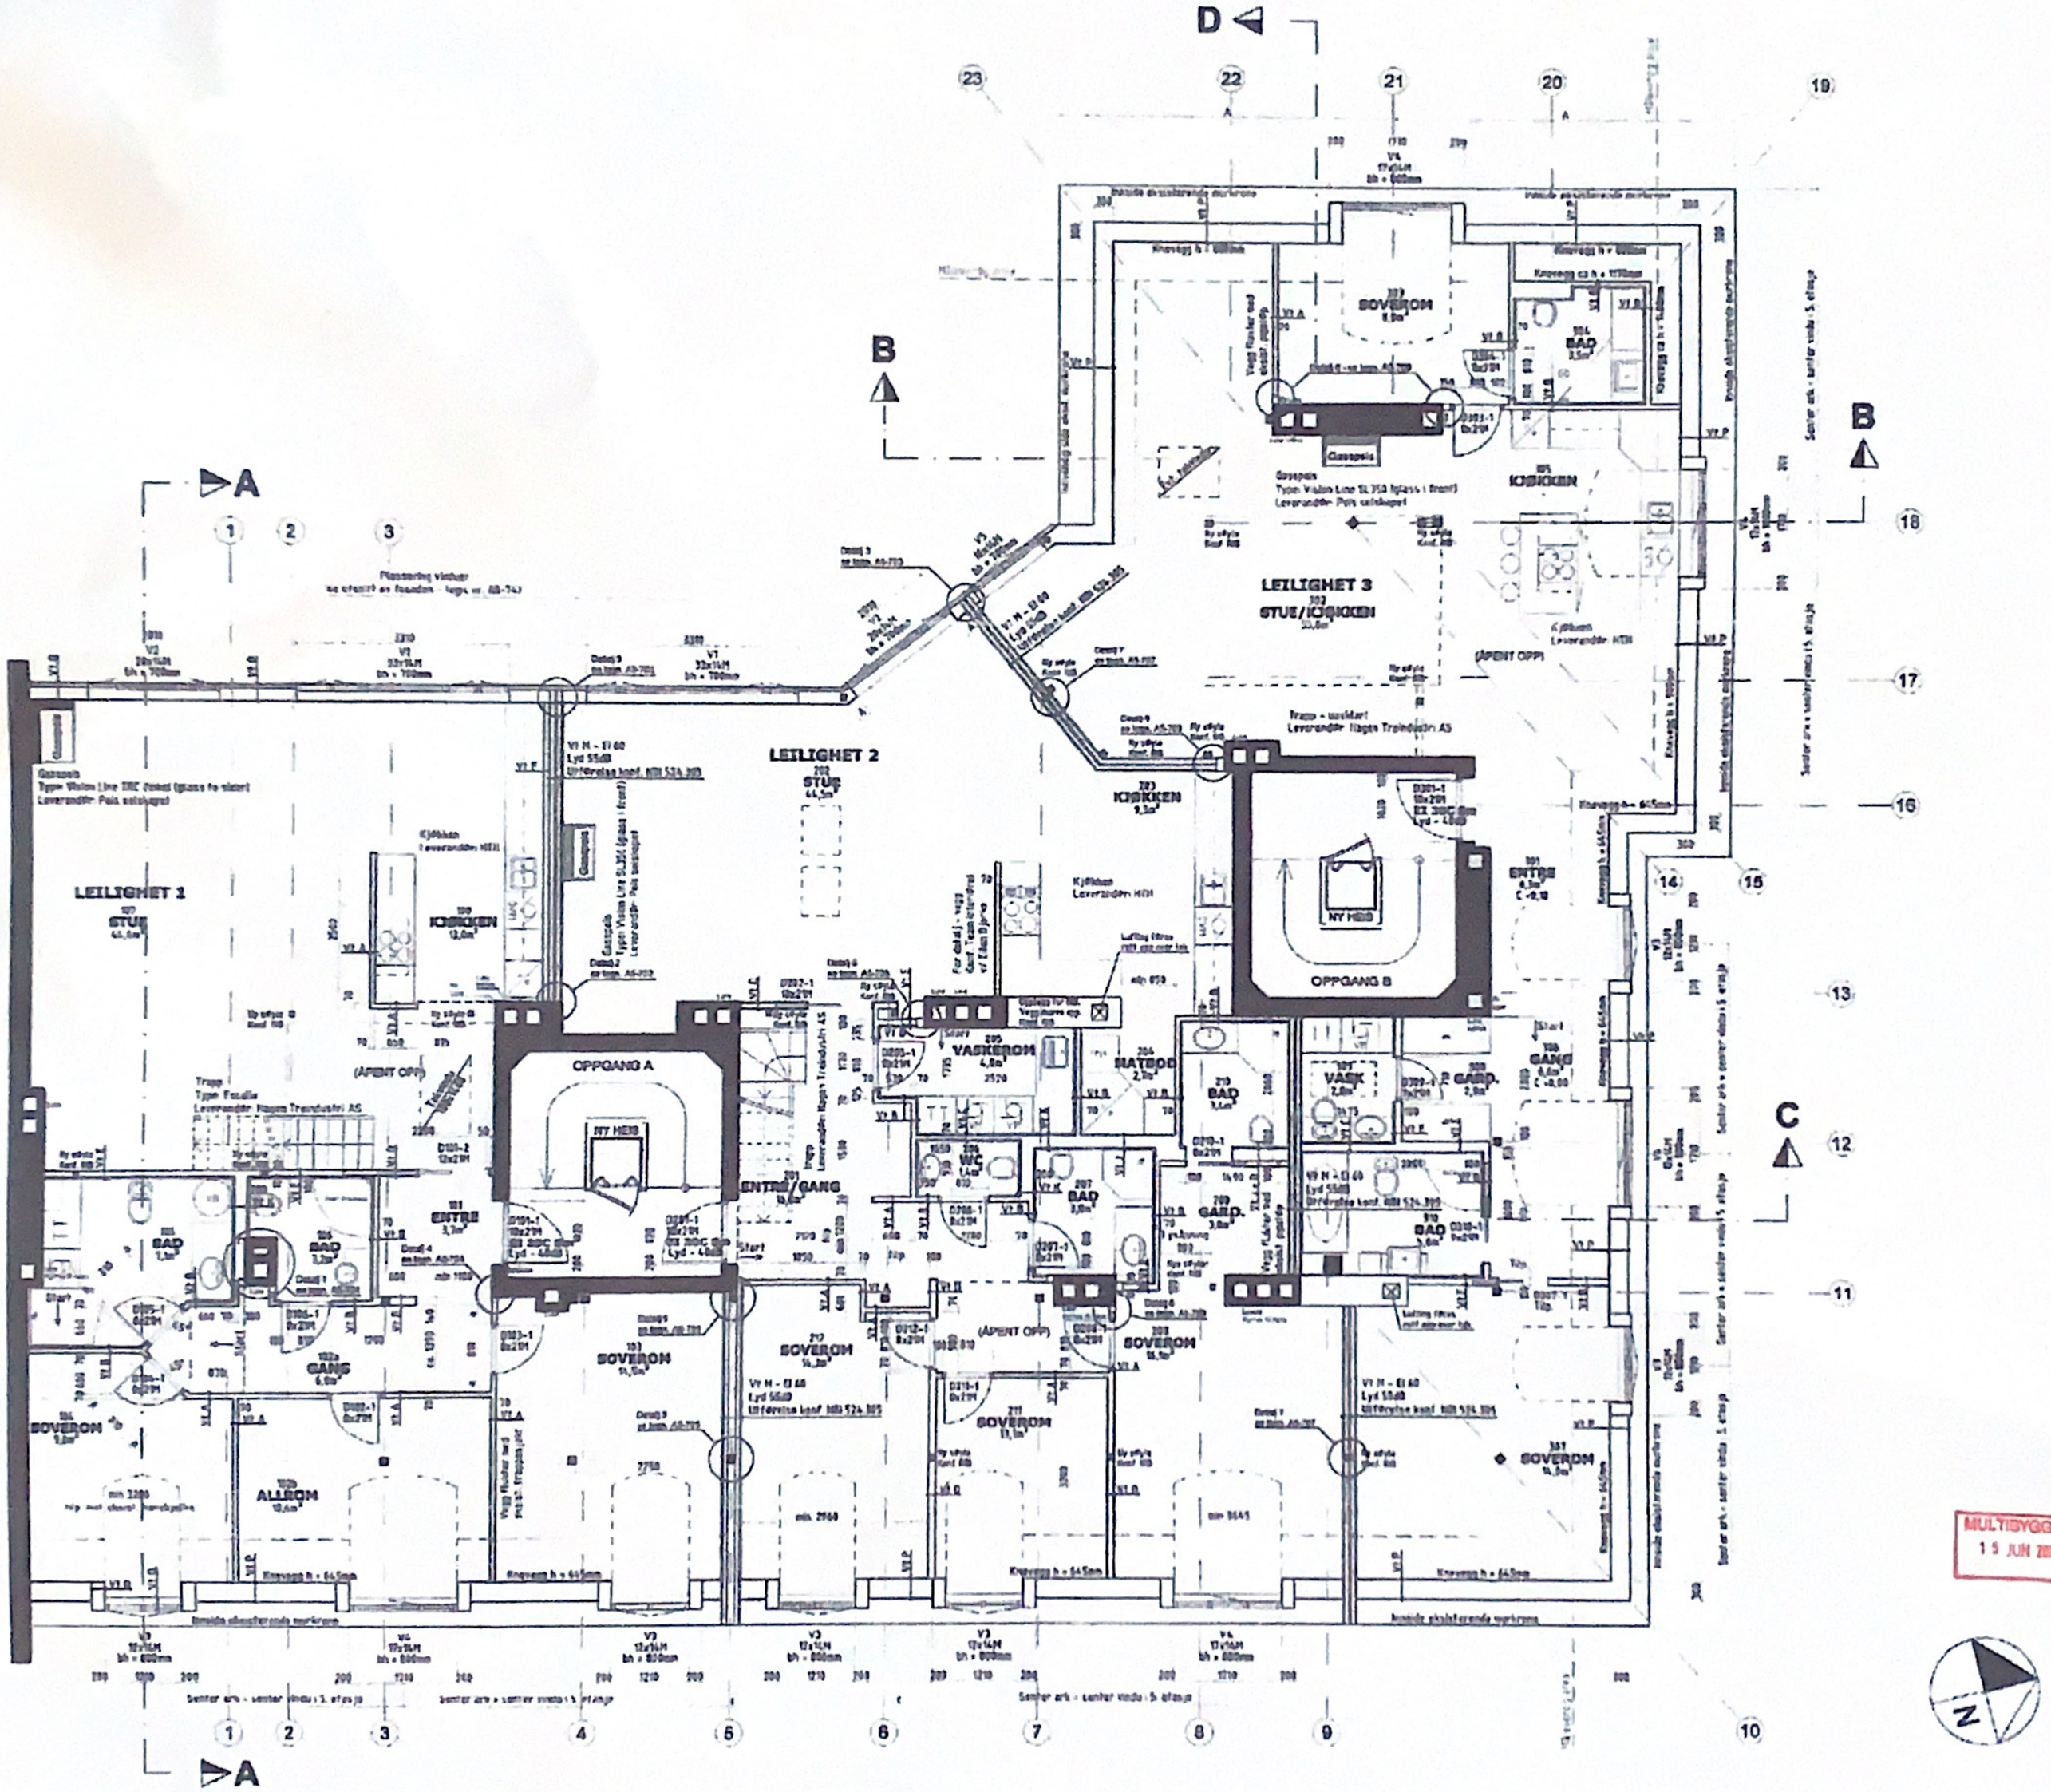

Anmerkninger

Dersom utførende er i tvil om løsning skal Arkitekt kontaktes før annen løsning gennomføres.

Entreprenøren står ansvarlig for måltaking av eksisterende situasjon og kontroll av oppgitte mål på tegningen.

Alle mål er fra stenderverk.

Angitt høyde på knevegger er fra OK ferdig gulv og inneside knevegg.
Angitt brystningshøyde på vinduer er fra OK ferdig gulv.

Henvisning

Veggskjema, se egne tegninger	591 A5-641 591 A5-642
Detaljer, se egne tegninger	591 A5-701 591 A5-702 osv

Eksisterende konstruksjon

E2

AS BUILT TEGNING

Saksnr.	Tegn.nr.	Rev.
591	A5-106	-

TILTAKSHAVER:
HEFTYELOFT AS
c/o Malermester Buer AS
Haslevelen 15, 0571 Oslo

TOTALENTREPRENØR:
MULTIBYGG AS
Østenjøveien 17, 0681 Oslo

RIE: ROKKEMEN ELEKTRO AS
RIV:
RID: ROD TANGEN DØRSELSKAP AS
RIBR:
VENTILASJON: TK VENTILASJON
RI BRANN: ROKK ARKITEKTER AS

MOTTATT BYGGESAKSBEHANDLER
PLAN- OG BYGGESAKSETAT
DATO: 10.06.05

Herlick arkitekter as mnal npa
Pressemeldingen 14, 0103 Oslo, Ø 23 33 72 70 fax 23 33 72 99 e-mail: arkitekter@herlick.no

MULTIBYGG AS
15 JUN 2005

Prosjekt:
Thomas Heftyes gate 54
Innredning loft
Gnr./ Bnr. 212/849

Tittel
PLAN LOFT

Tegnet av:	As built:	Kontr. av:
N. M. Solarud	15.06.2005	
Ansv. saksbeh:	**Målestokk:**	**Dato:**
N. M. Solarud	1:50	20.05.2004

Saksnr.	Tegn.nr	Rev.
591	A5-106	-